


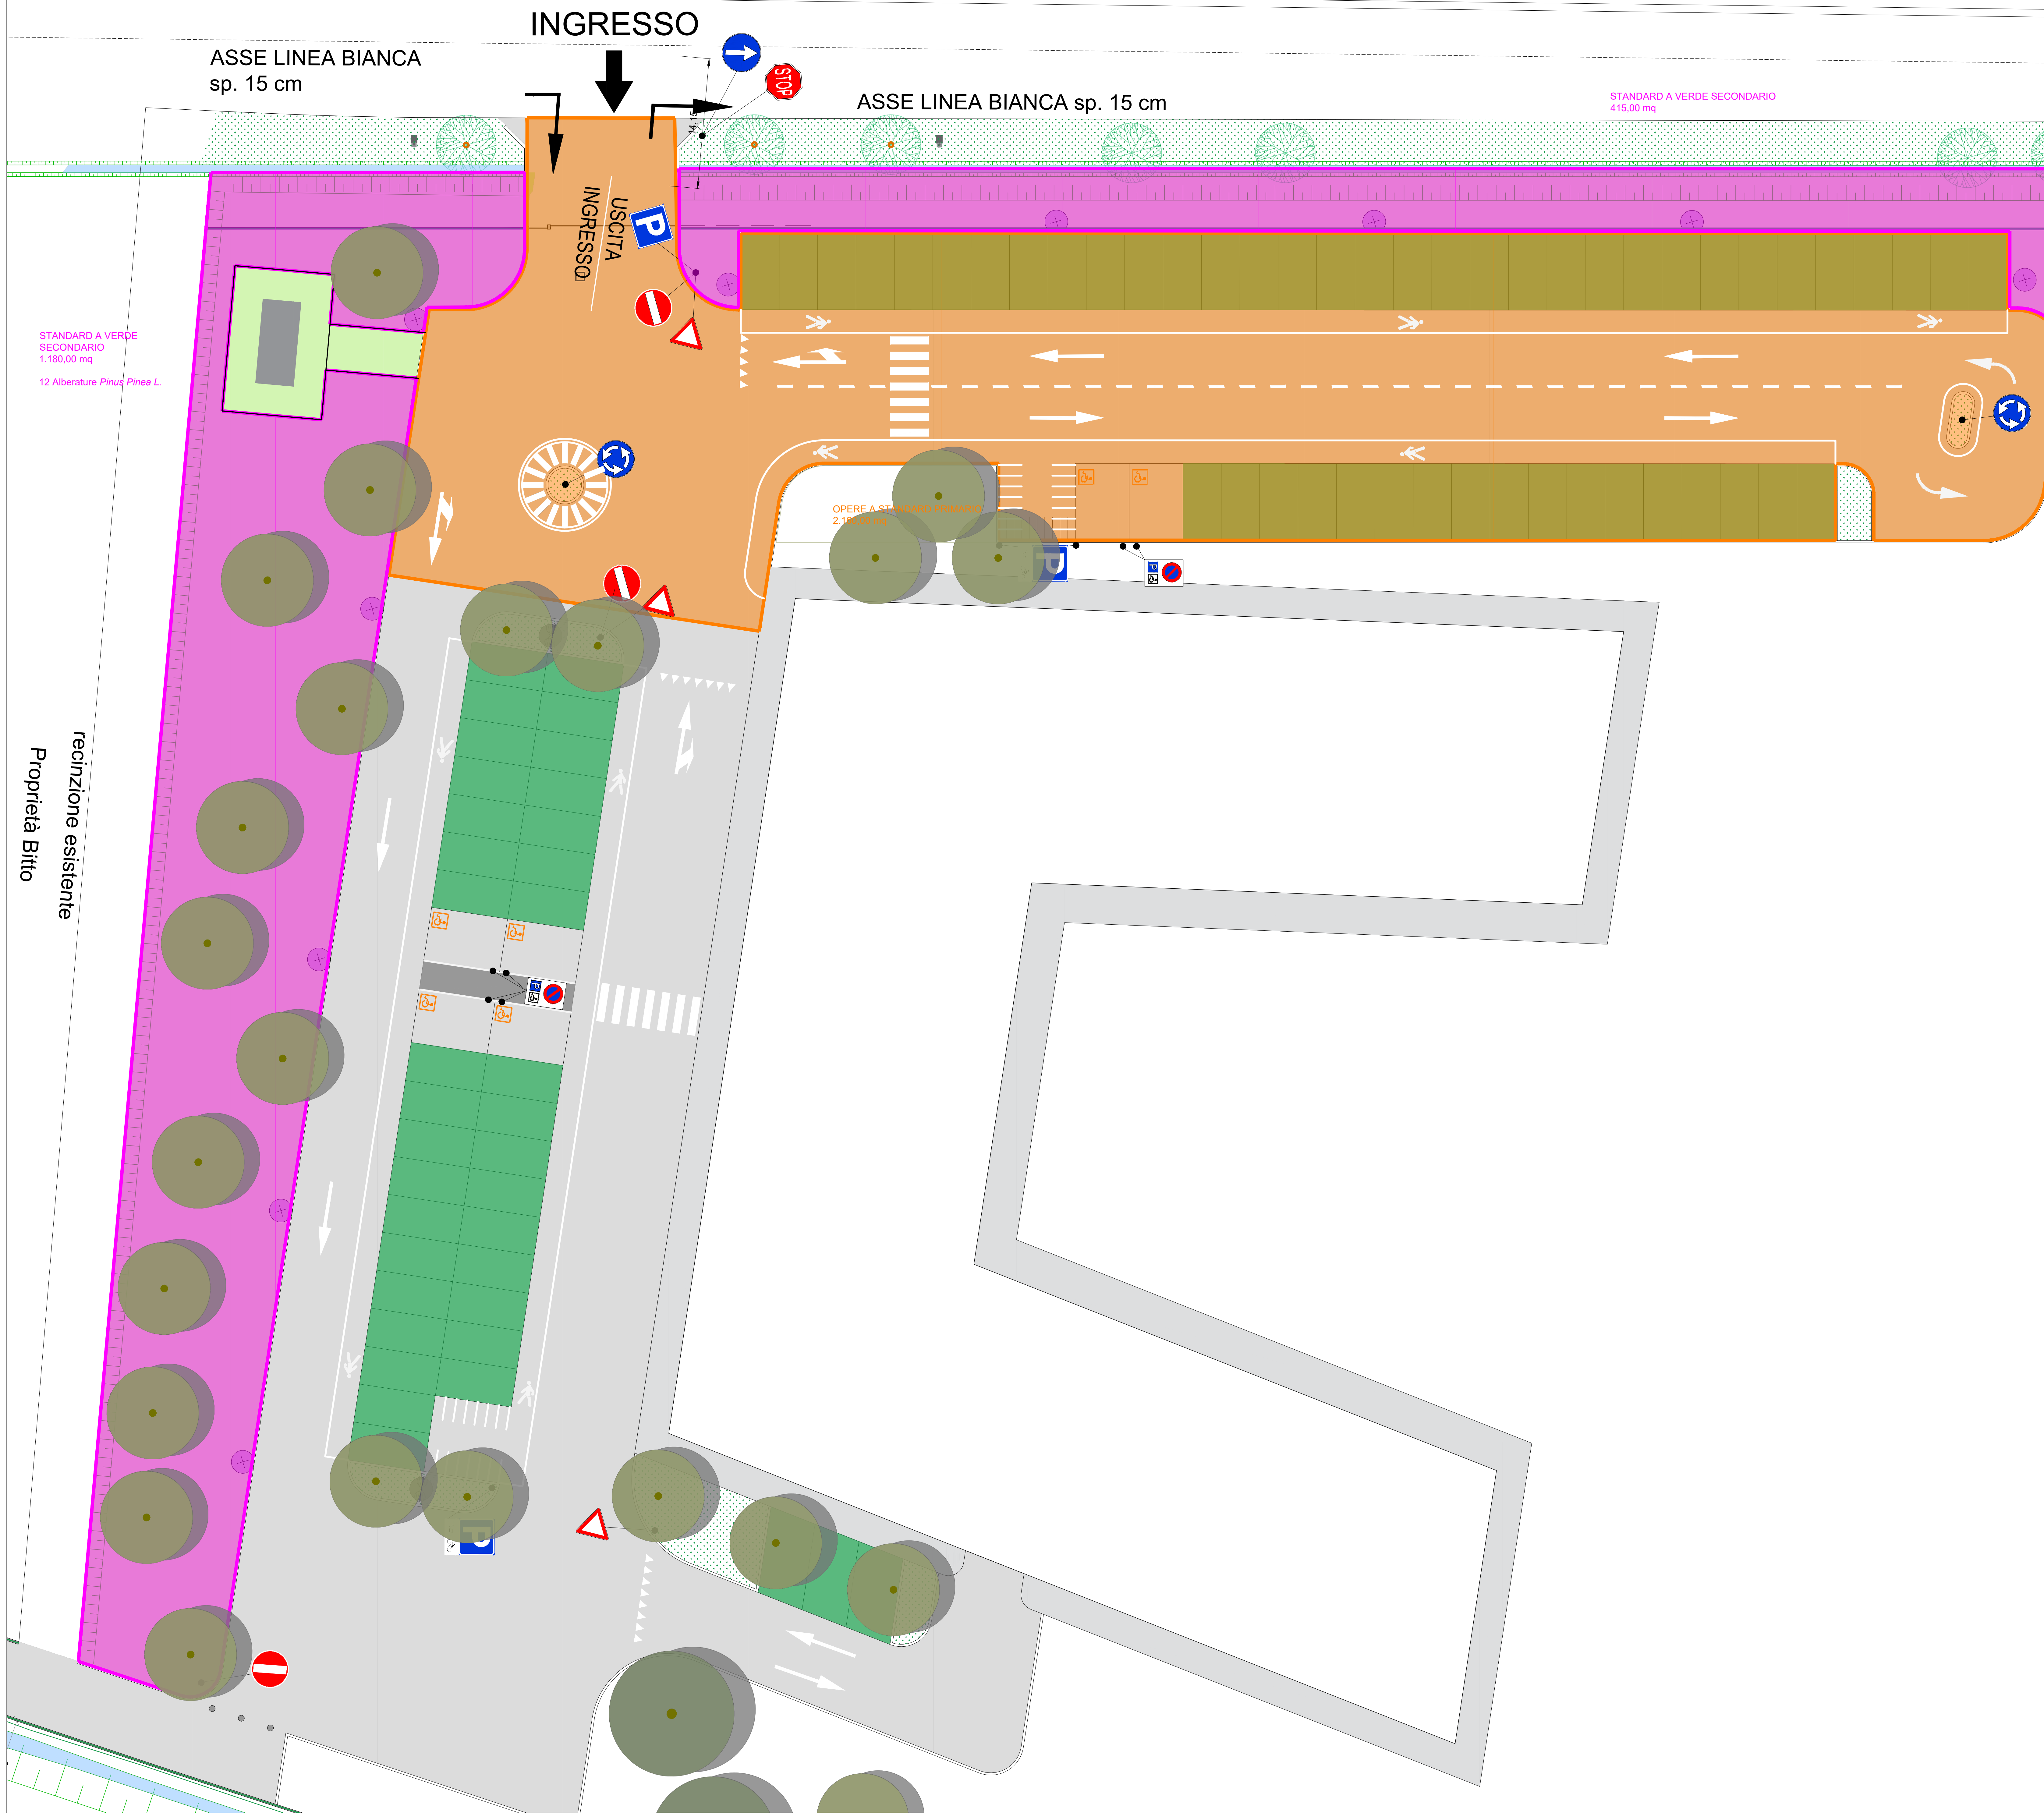

- LEGENDA
- STANDARD PRIMARIO 2.160,00 mq.
 - STANDARD A VERDE SECONDARIO 1.595,00 mq.

COMUNE DI VENEZIA		PROVINCIA DI VENEZIA	
Committente :		MAVIVE S.p.A. Via Altinia n° 300/G - 30173 Venezia (VE) P.IVA 02159290275	
Titolo :		PROGETTO PER REALIZZAZIONE DI UN FABBRICATO AD USO ARTIGIANALE	
		PLANIMETRIA STANDARDI DI ASSERVIMENTO AS BUILT	
Progettista:		PEPE ARCH. CLAUDIO Via Baseggio Cesco, n° 7 30172 Mestre (VE)	
SCALA 1:150		TAV. 8	
IL PROGETTISTA PEPE ARCH. CLAUDIO		IL COMMITTENTE MAVIVE S.p.A.	